


湯船排水路河川施設災害復旧事業



被災直後 (R1.10.13撮影)

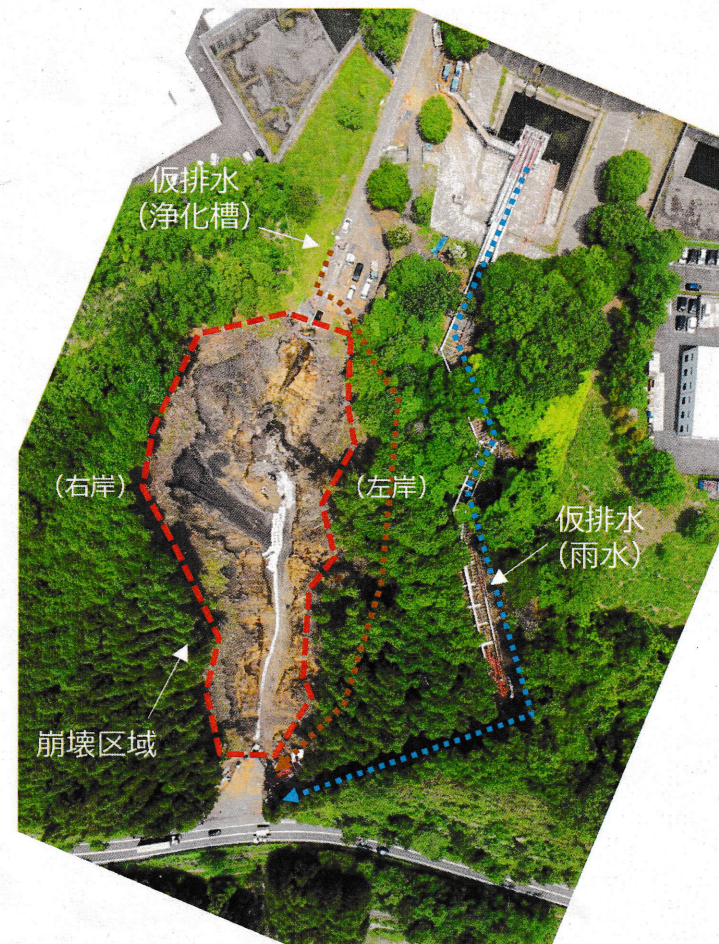

仮排水管設置時点 (R2.6.3撮影)





崩壊区域完了 (R3.6.10撮影)

【工事概要】 ※出来形数量計測中
 布製型枠水路 L=140m(W3.8m)
 現場打法枠 A=7,200m²
 鉄筋挿入 N=1,290本
 仮排水(雨水・浄化槽排水) L=250m
 流末排水管 L=156m

【用地取得】

ロックペイント(株)(宅地) A=467.40m²
 浅間神社(保安林) A=6,183.71m²

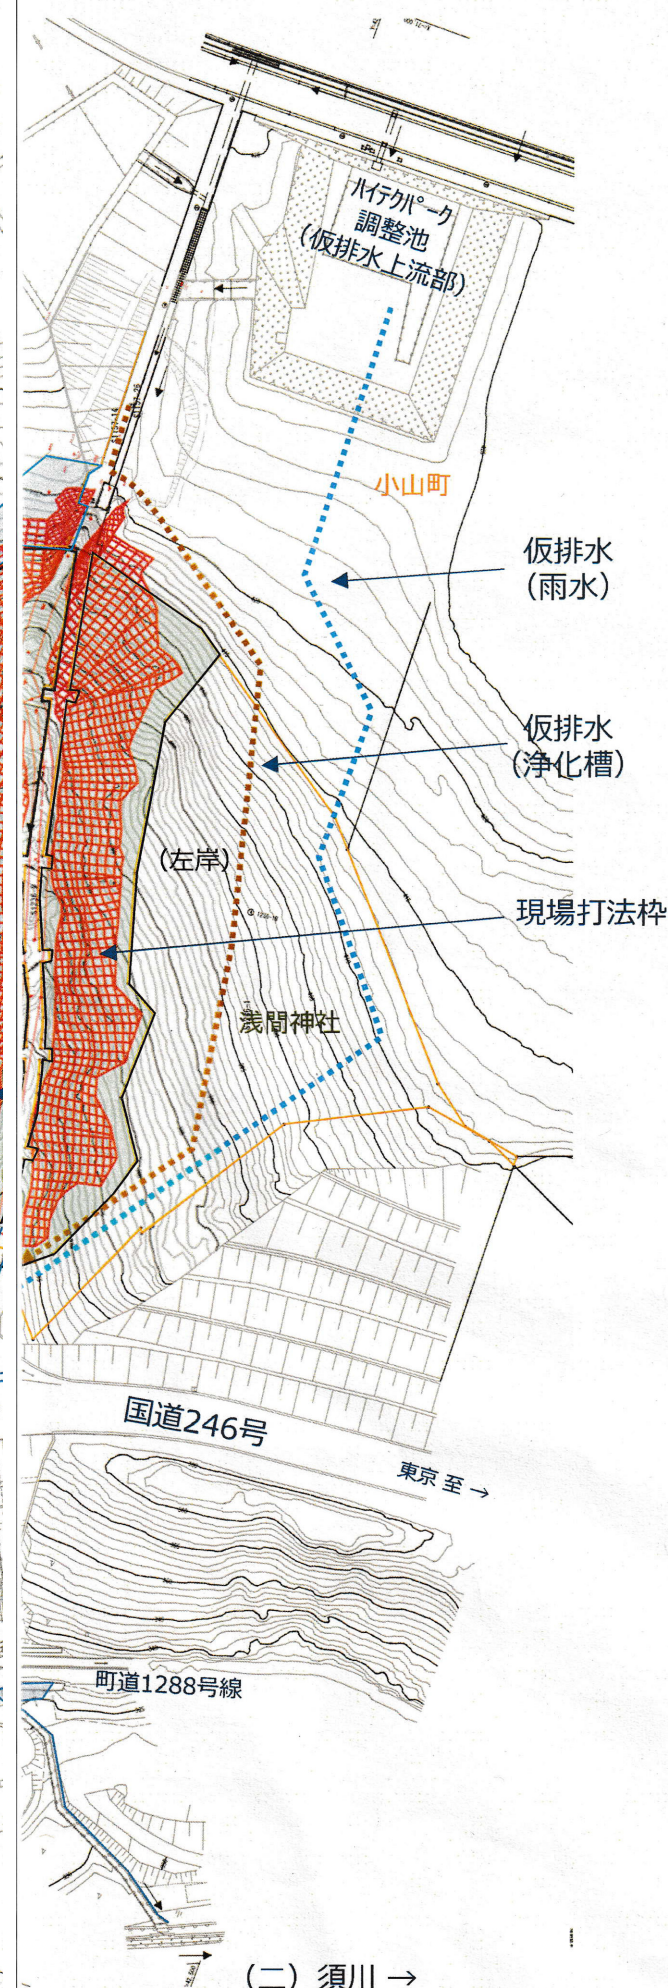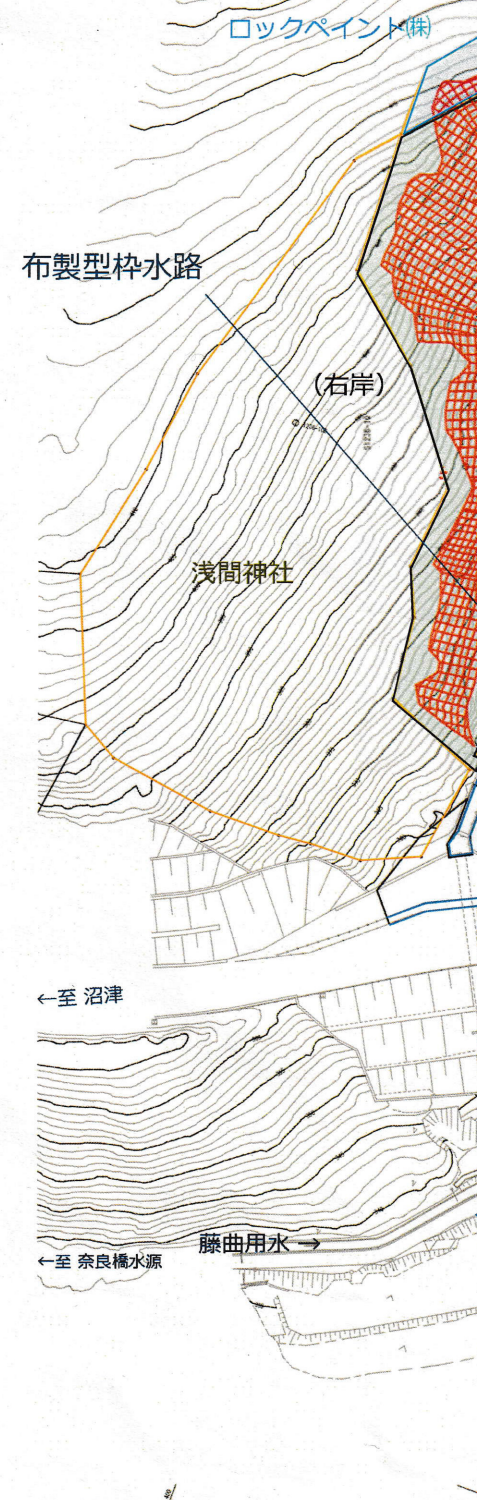

仮排水上流部 (ポンプ10台)

【事業経緯】

令和元年10月11～12日 台風19号により被災
 令和元年12月16日 災害査定
 令和2年3月30日 応急工事完了(倒木除去)
 令和2年6月下旬 仮排水管設置完了
 令和2年7月 長雨により崩壊区域拡大
 令和3年2月16日 国交省 設計変更同意
 令和3年6月10日 崩壊区域完了
 令和3年7月30日 工事完了
 令和4年3月 7日 用地取得(浅間神社)

【工事発注状況】

- 1 応急本工事(災害査定対象:国庫負担率0.667)
 工事名 令和元年度(普)湯船排水路
 元年河川災害応急本工事
 契約額 14,190千円
 工期 R元12.27からR2.3.30
- 2 本工事(災害査定対象:国庫負担率0.667)
 工事名 令和元年度(普)湯船排水路
 元年河川災害復旧工事
 元年災害査定第20号
 契約額 141,548千円
 工期 R2.2.5からR3.7.30
- 3 河川改修工事(緊急自然災害防止対策事業債
 対象:交付税措置率70%)
 工事名 令和2年度 緊急自然災害防止対策事業
 (普)湯船排水路河川改修工事
 契約額 262,570千円
 工期 R2.5.1からR3.7.30
- 4 流末排水管復旧工事(町単独費)
 工事名 令和3年度(普)湯船排水路
 流末排水管復旧工事
 契約額 31,020千円
 工期 R3.5.1からR3.7.30